


野田市梅郷駅西土地区画整理事業
画地出来形確認測量図

S=1 : 500

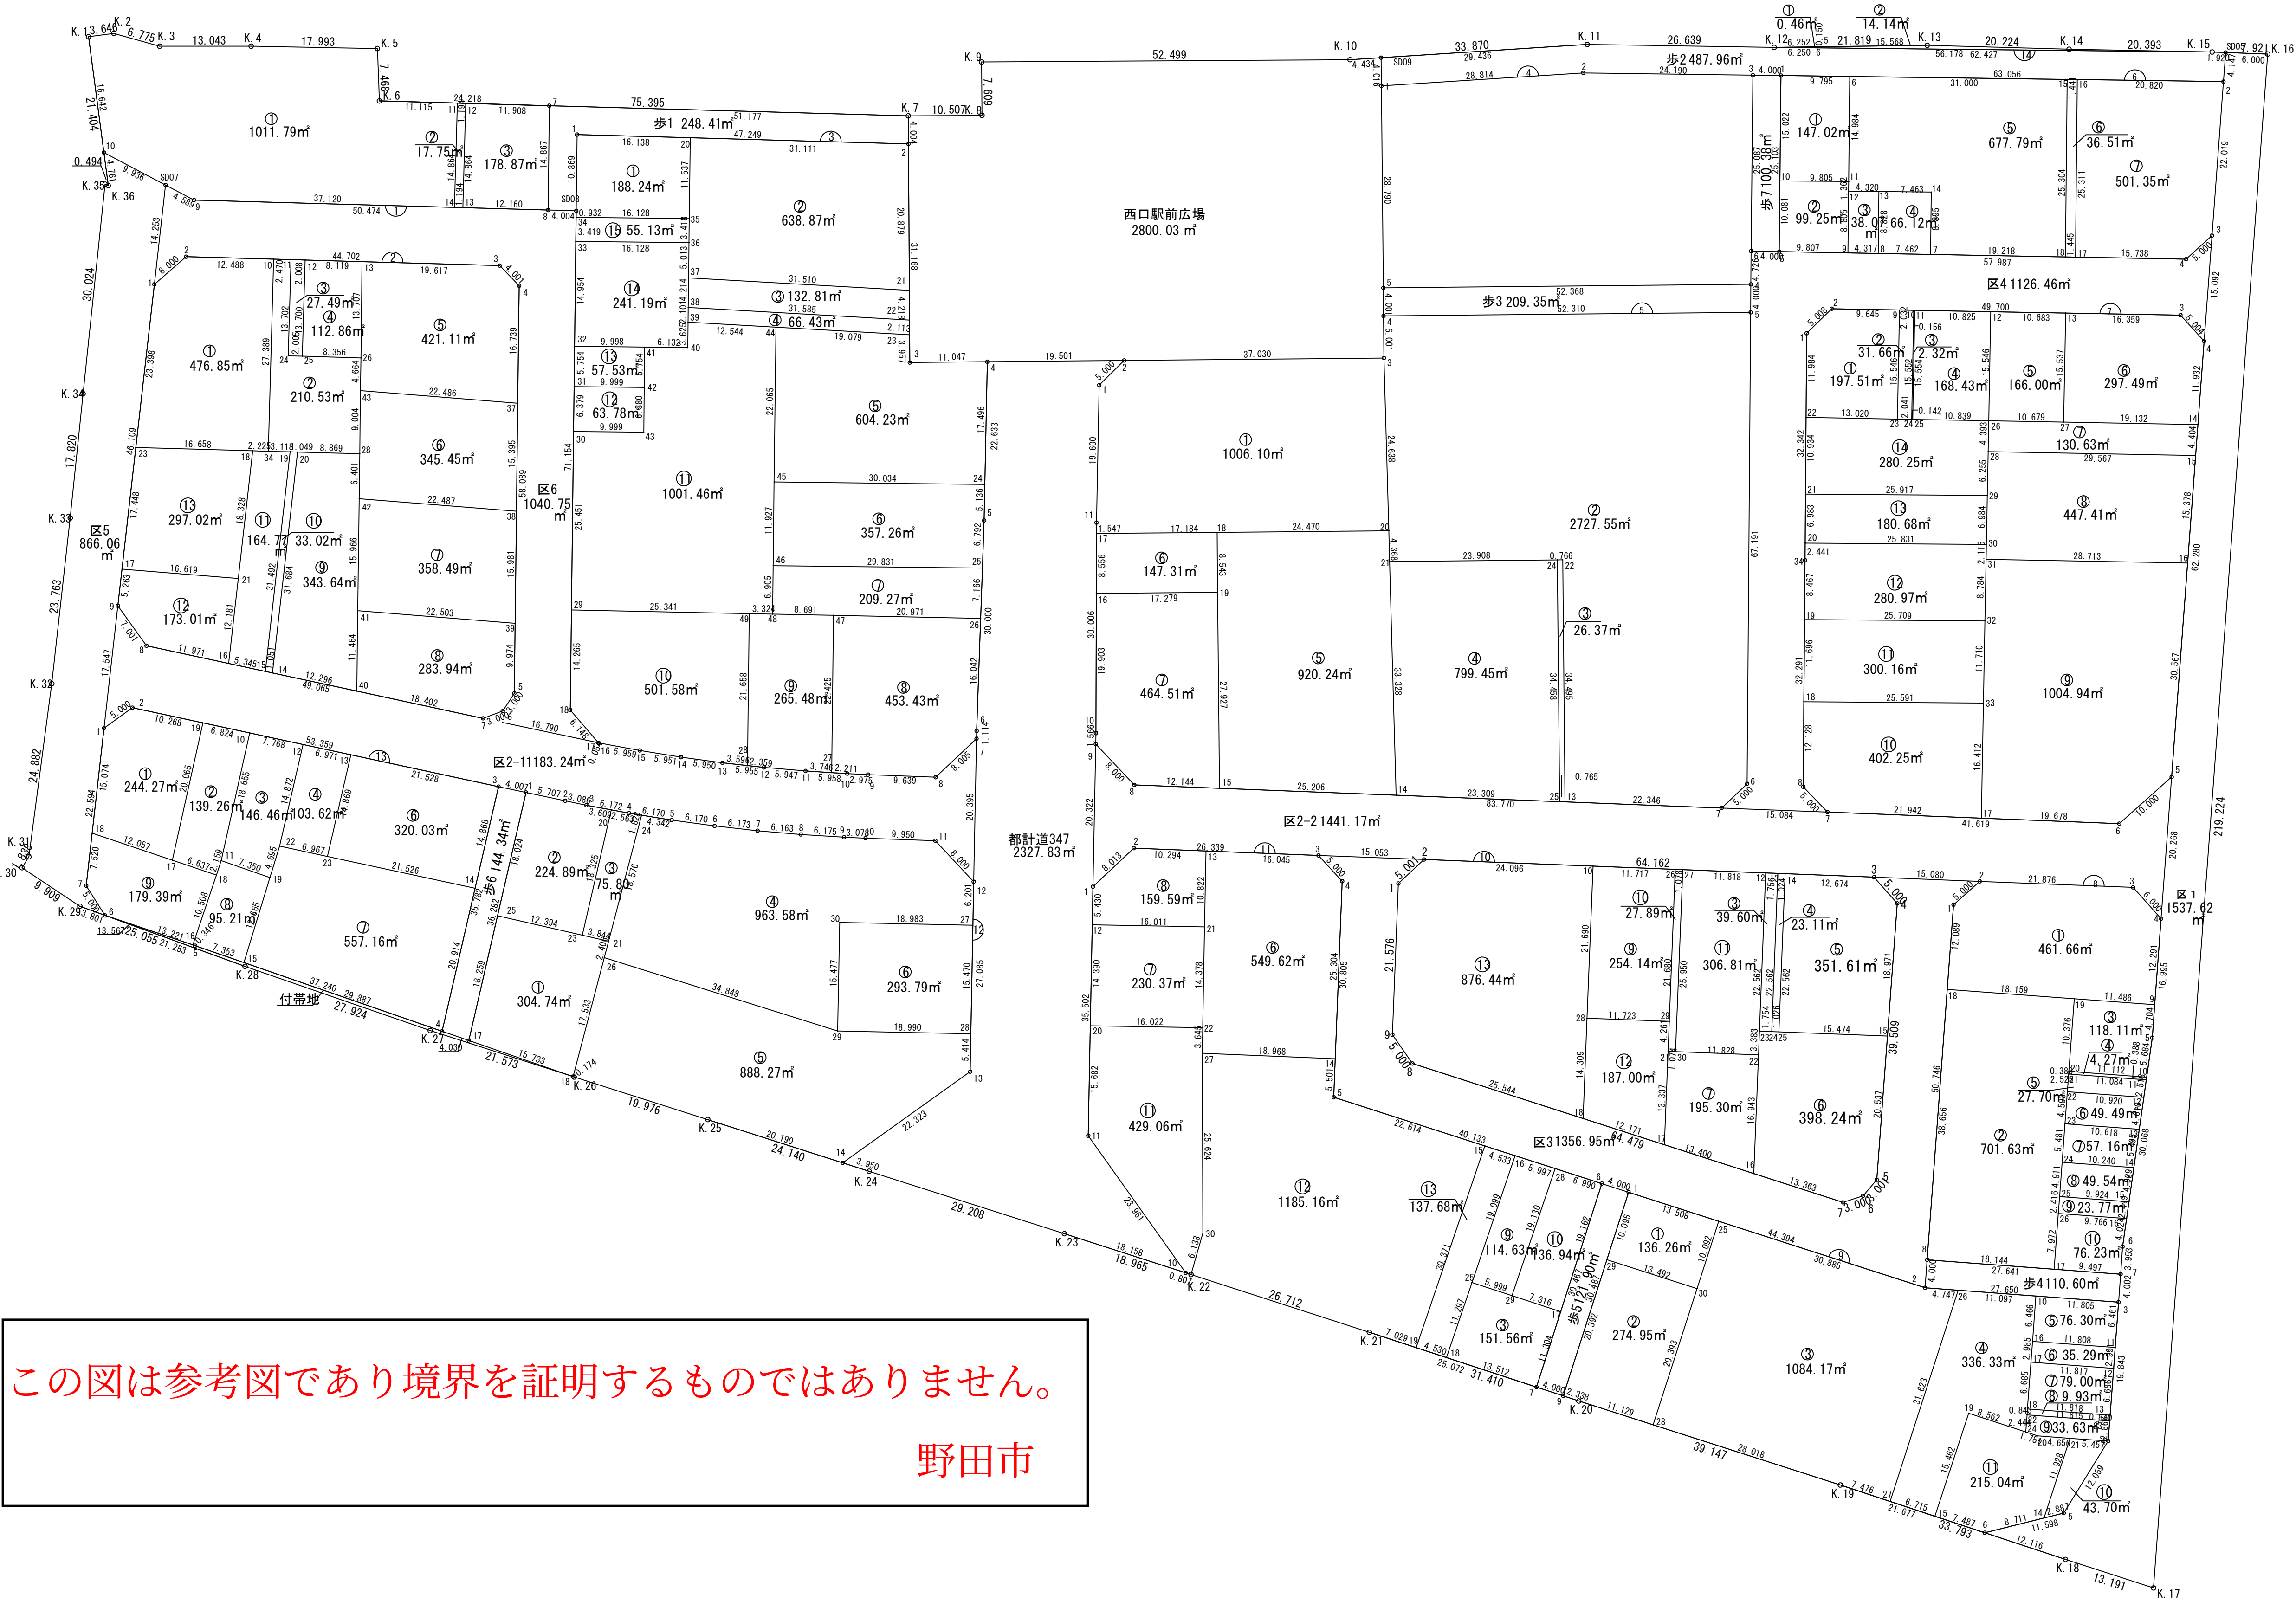

この図は参考図であり境界を証明するものではありません。

野田市